



<As-Built>


Tetuán 201

calle Tetuán 201 esq. calle De la Cruz
San Juan de Puerto Rico

agosto 2019



PO Box 9023912 San Juan PR 00902-3912 / 63 Santa Cecilia San Juan PR 00911-1714
Tel. 787-728-0601 / 787-649-5093 Fax 787-728-0615

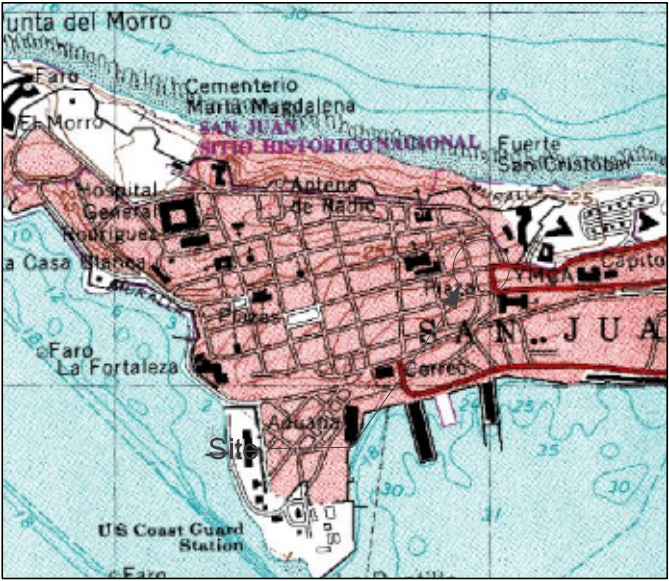

Localización 1:20000 - Editado 1982




Mapa de Calificación 1:10000 - Hoja 2A
Vigencia 13 de marzo 2003




Mapa Inundabilidad Panel 72000C0355J
Vigencia 18 de noviembre 2009

Indice de Hojas:

T-00	Hoja de Título
As-Built	
AB-1.0	Existing Floor Plan - 1st / Basement Level
AB-1.1	Existing Floor Plan - 2nd Level
AB-1.2	Existing Floor Plan - 3rd Level
AB-1.3	Existing Floor Plan - 4th Level
AB-1.4	Existing Floor Plan - 5th Level
AB-1.5	Existing Floor Plan - 6th Level
AB-1.6	Existing Floor Plan - 7th Level
AB-1.7	Existing Floor Plan - 8th Level
AB-1.8	Existing Roof Plan
AB-2.0	Existing West Elevation - Calle Cruz
AB-2.1	Existing South Elevation - Calle Tetuán
AB-2.2	Existing North Elevation
AB-3.0	Existing Sections

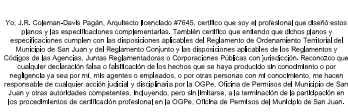

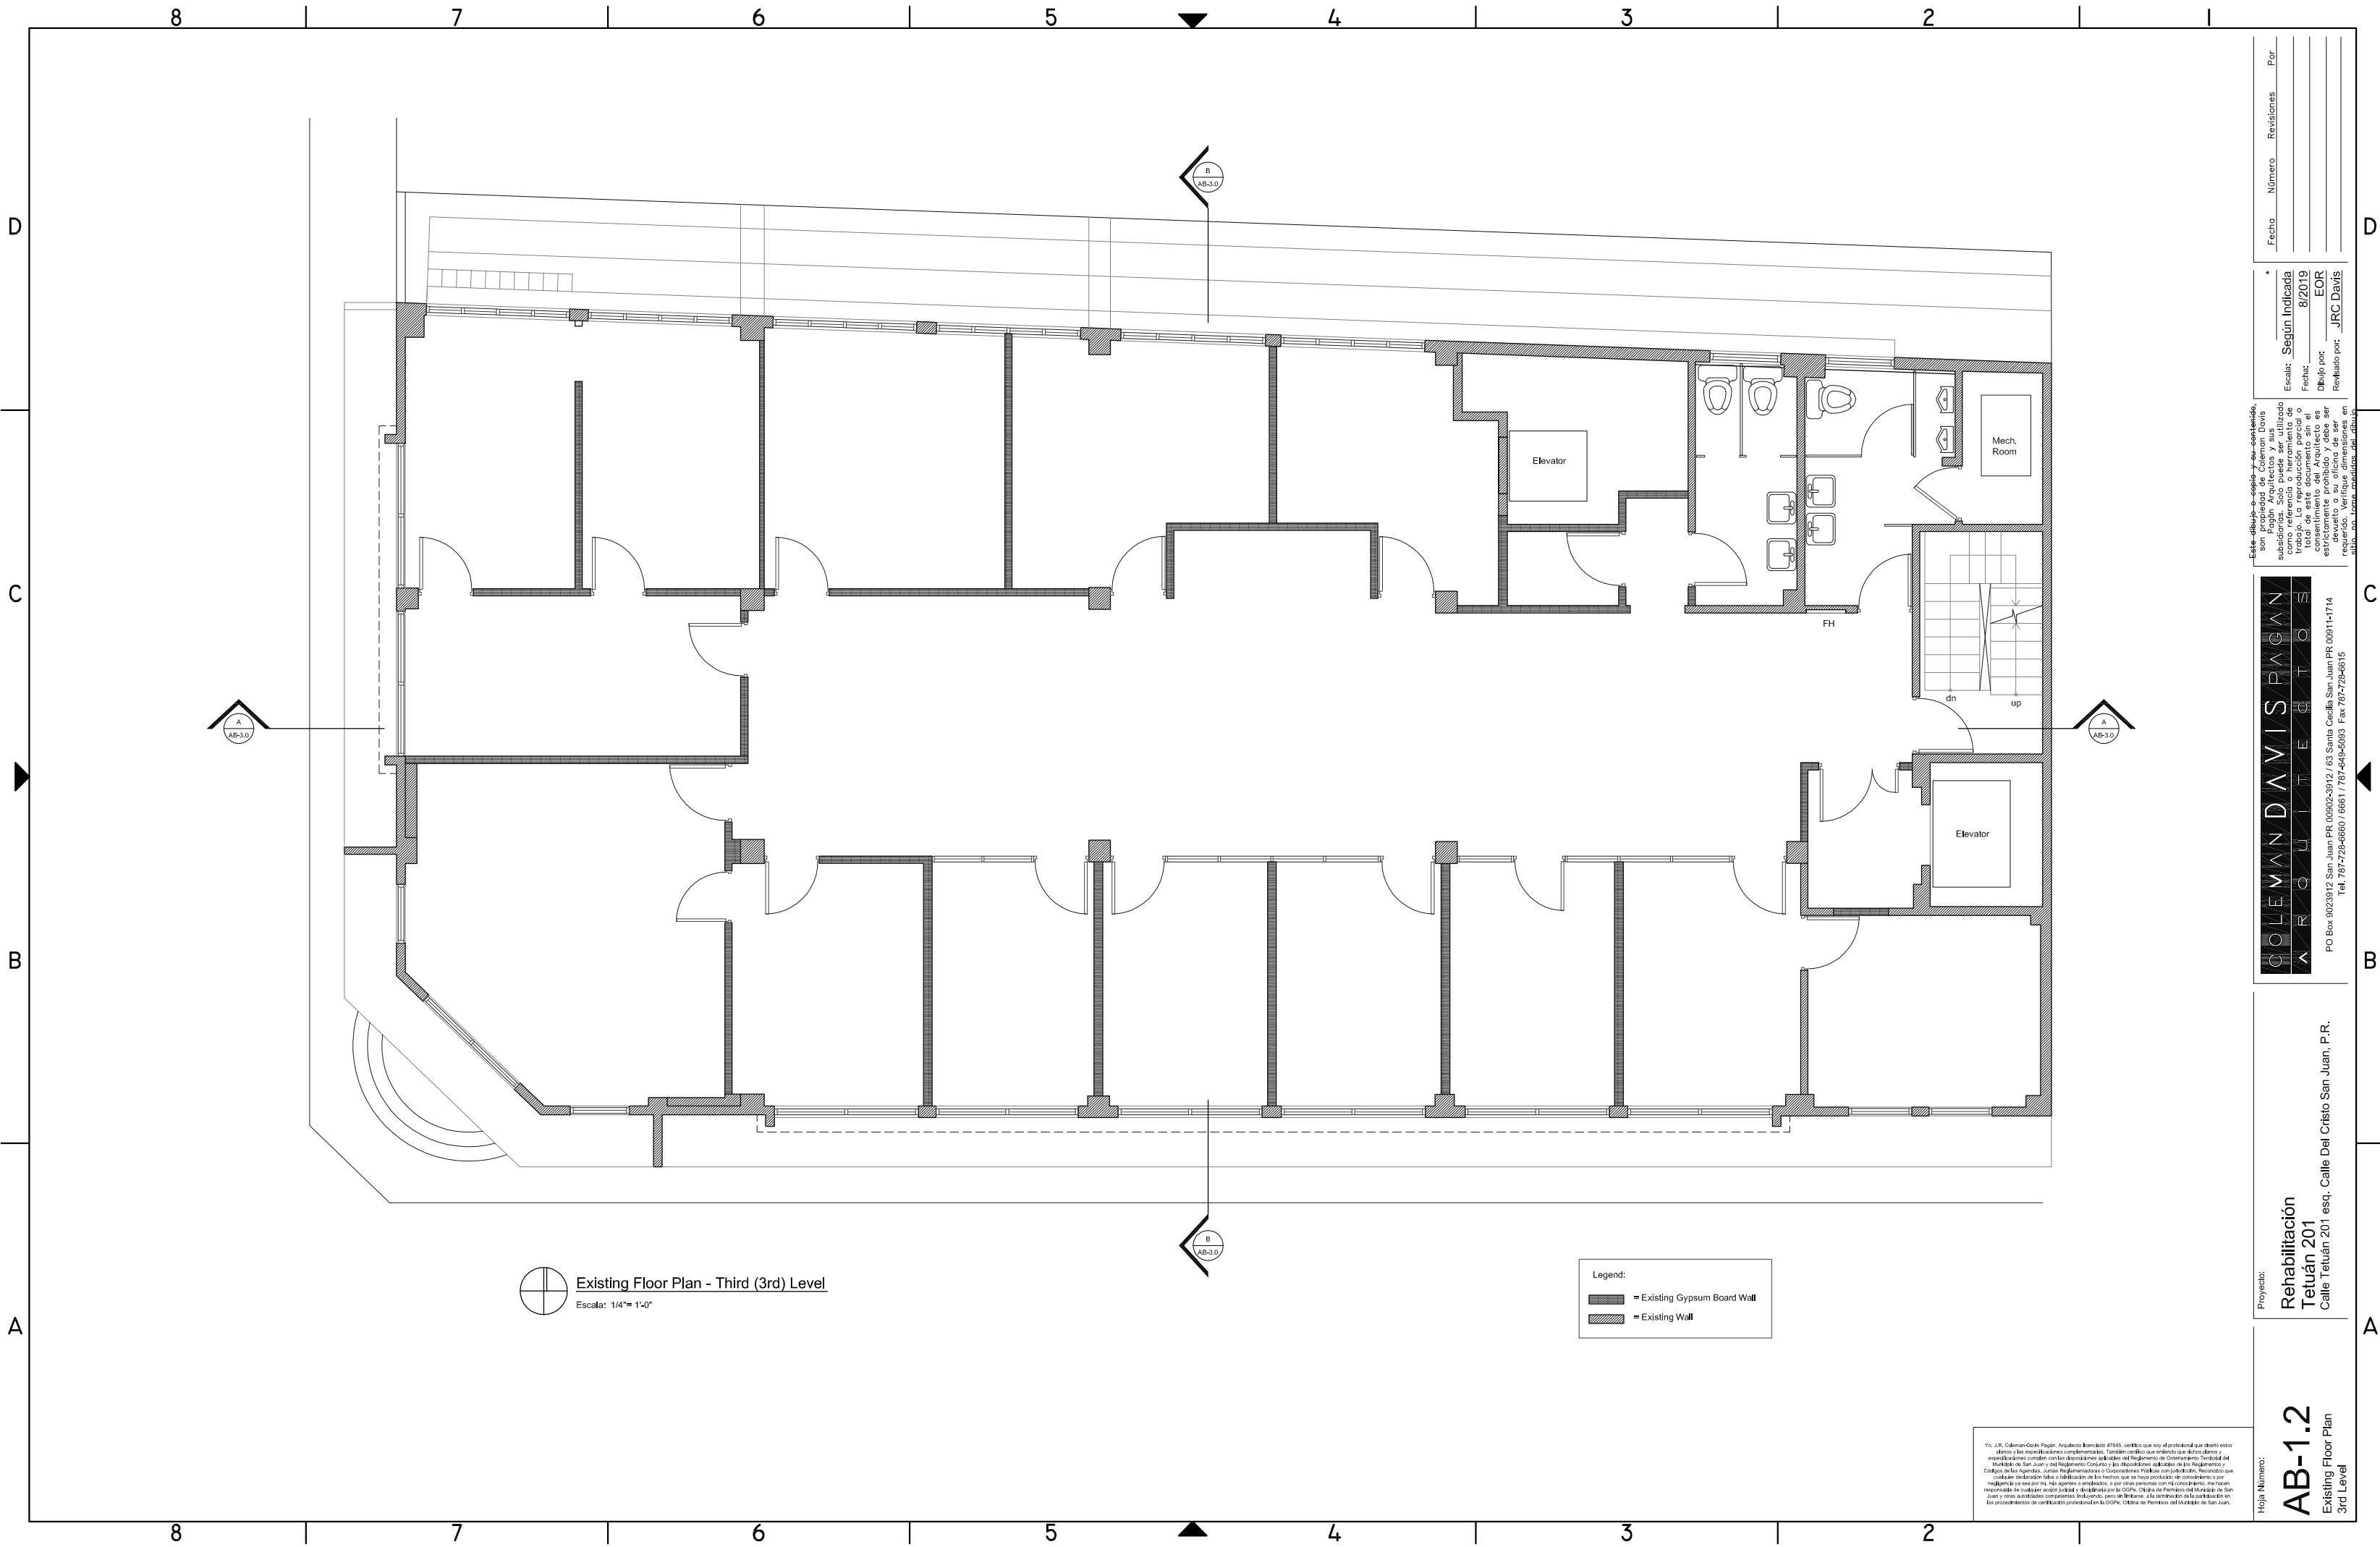

Hoja Número:

AB-1.2
Existing Floor Plan
3rd Level

Proyecto:

**Rehabilitación
Tetuan 201**
Calle Tetuan 201 esq. Calle Del Cristo San Juan, P.R.


COLEMAN DAVIS PAGAN
ARCHITECTS

PO Box 9023912 San Juan PR 00902-2912 / 63 Santa Cecilia San Juan PR 00911-1714
Tel. 787-728-6680 / 6661 / 787-490-5093 Fax 787-728-6615

Este dibujo o copia y su contenido son propiedad de Coleman Davis Pagan Arquitectos y sus subsidiarias. Solo puede ser utilizado para el proyecto específico para el cual fue creado. La reproducción parcial o total de este documento sin el consentimiento escrito de Coleman Davis Pagan Arquitectos es estrictamente prohibida y debe ser reportada a Coleman Davis Pagan Arquitectos en su caso.

*
Escala: **Segun Indicada**
Fecha: **8/2019**
Dibujó por: **EOR**
Revisado por: **JRC DAVIS**

Fecha Número Revisión Por

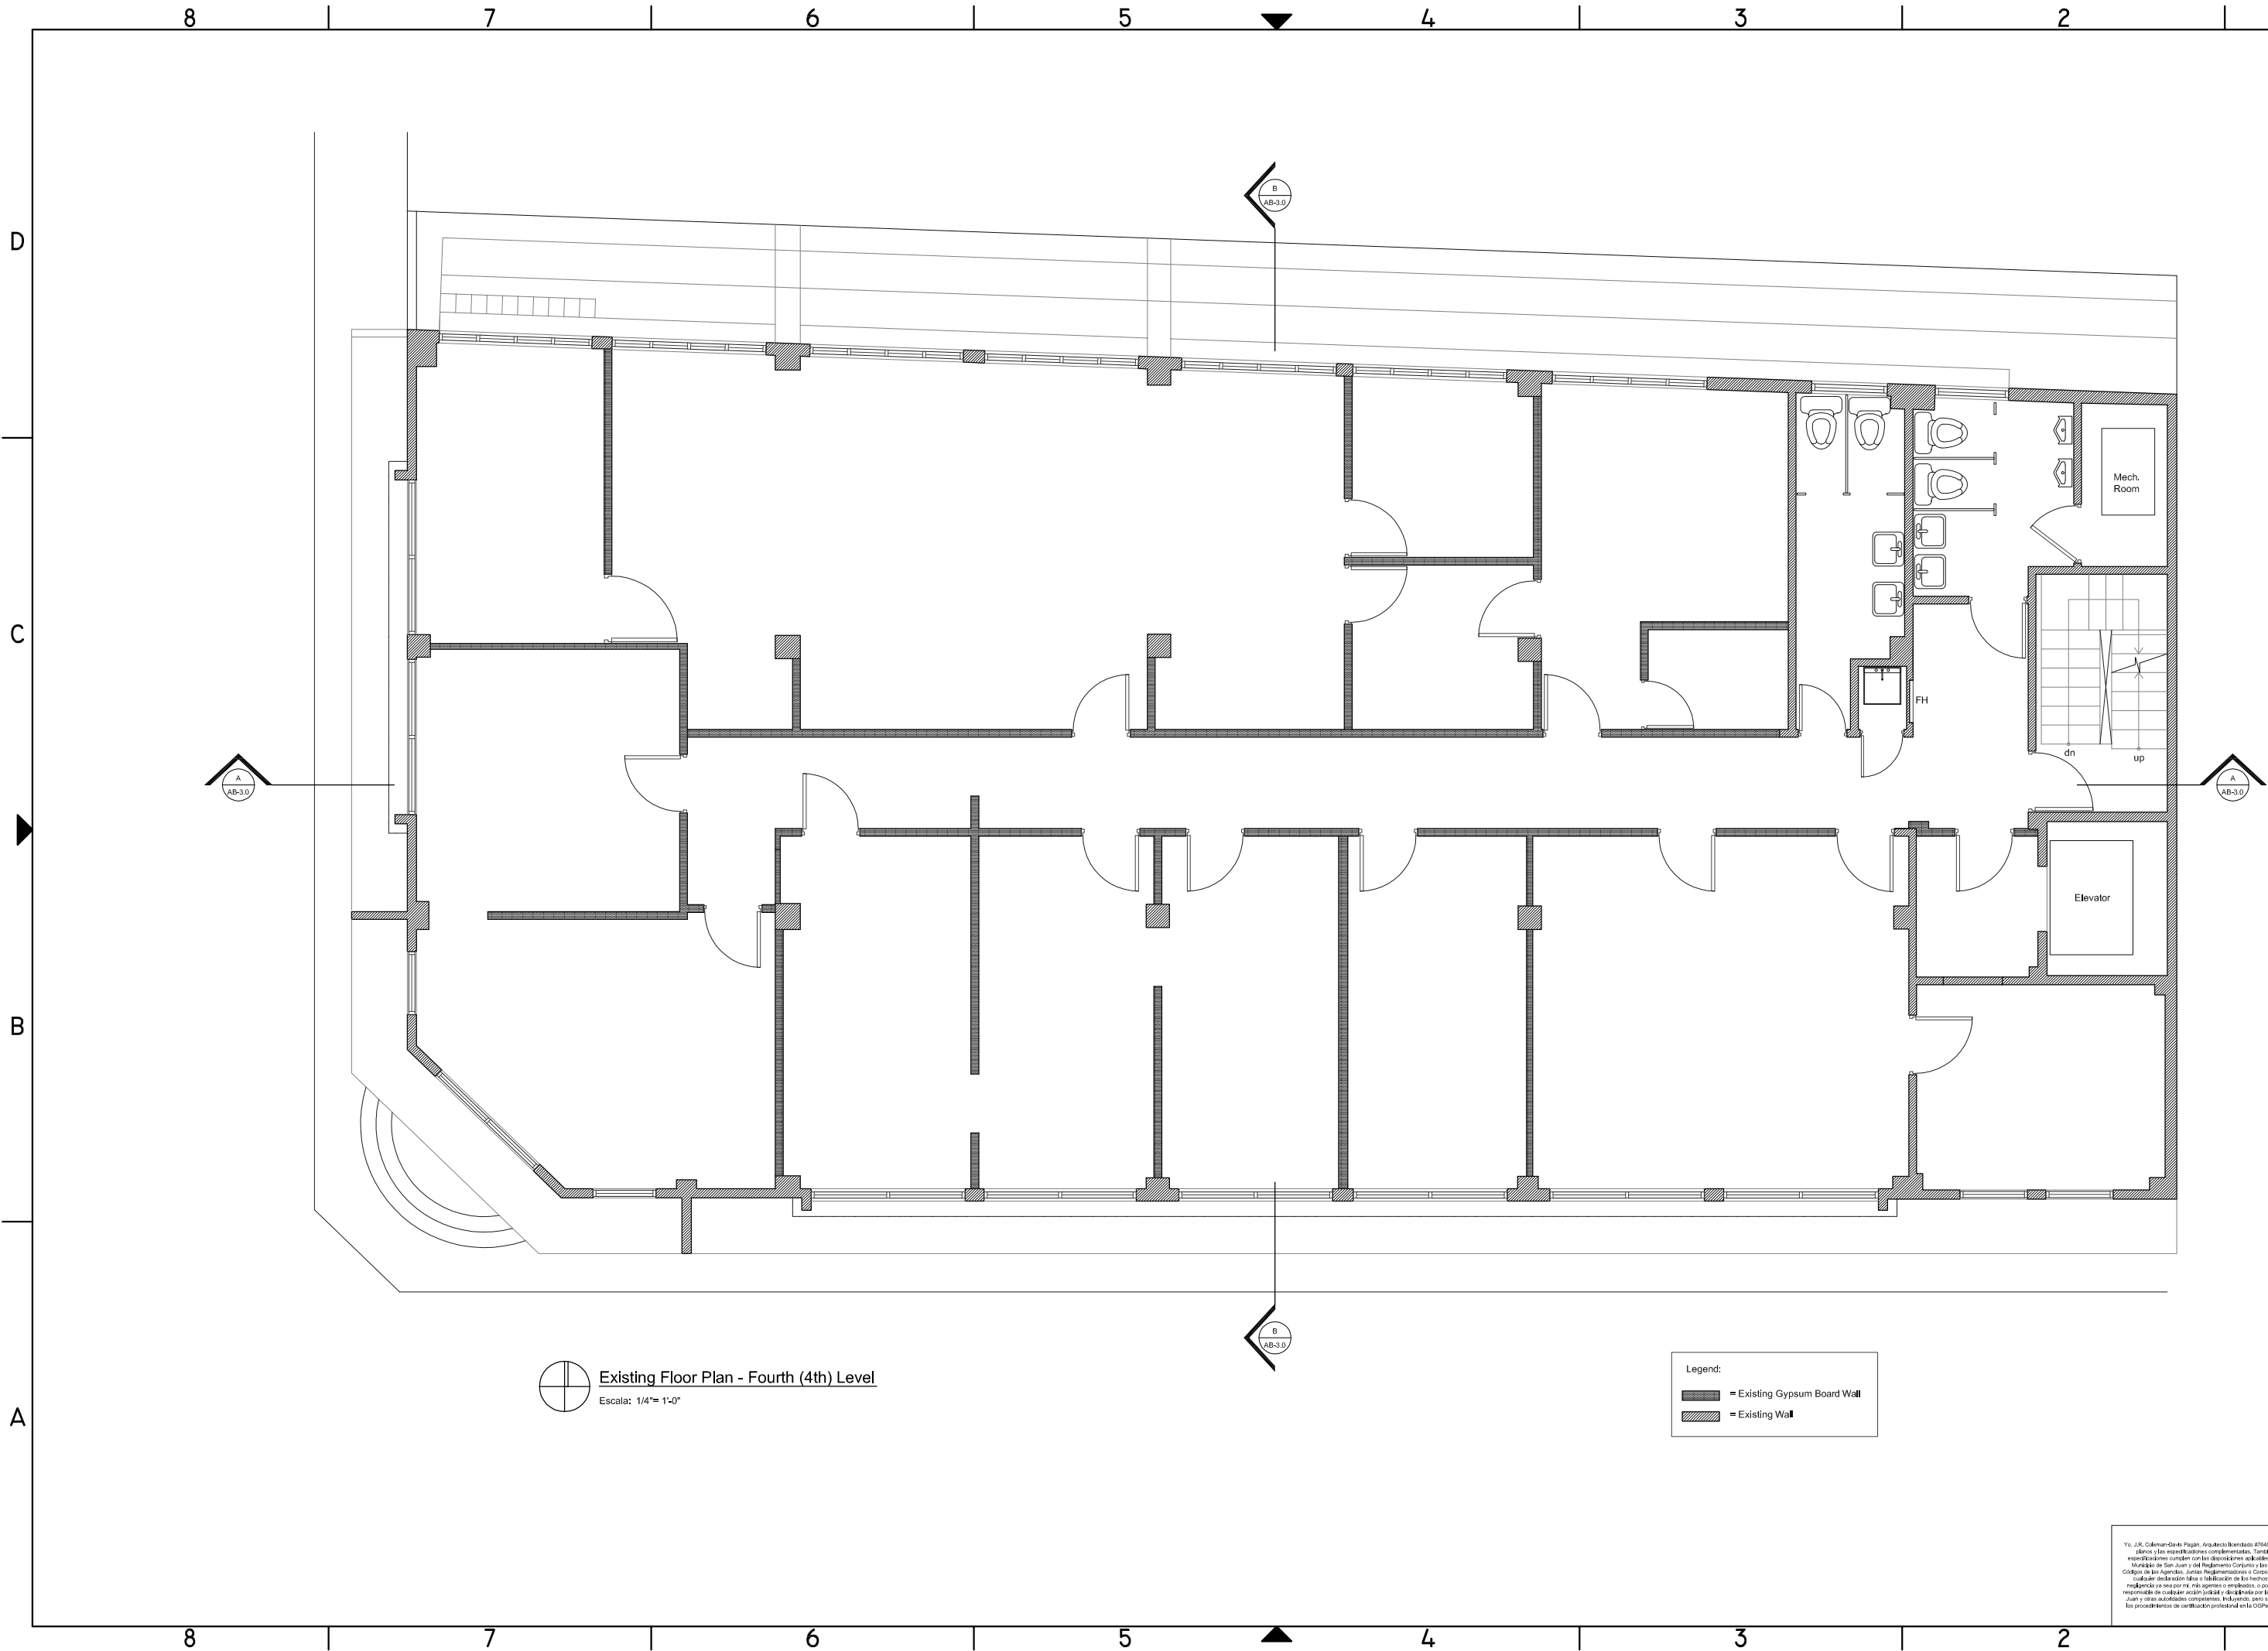

Existing Floor Plan - Fourth (4th) Level
Escala: 1/4" = 1'-0"

- Legend:
- Existing Gypsum Board Wall
 - Existing Wall


Hoja Número:

AB-1.3

Existing Floor Plan
4th Level

Proyecto:
**Rehabilitación
Tetuan 201**


Calle Tetuan 201 esq. Calle Del Cristo San Juan, P.R.

COLEMAN DAVIS PAGAN
ARCHITECTS
PO Box 9023912 San Juan PR 00902-3912 / 63 Santa Cecilia San Juan PR 00911-1714
Tel. 787-728-4680 / 6861 / 787-449-5083 Fax 787-728-4615

Este dibujo o copia de su contenido son propiedad de Coleman Davis subcontratista Arquitectos y sus trabajos. La reproducción parcial o total de este dibujo sin el consentimiento del Arquitecto es estrictamente prohibida. Se debe verificar la autenticidad del dibujo requerido. Verifique dimensiones en sitio. No usar medidas del dibujo.

*
Escala: Según Indicada
Fecha: 8/2019
Dibujó por: EOR
Revisado por: JRC Davis

Fecha	Número	Revisión	Por

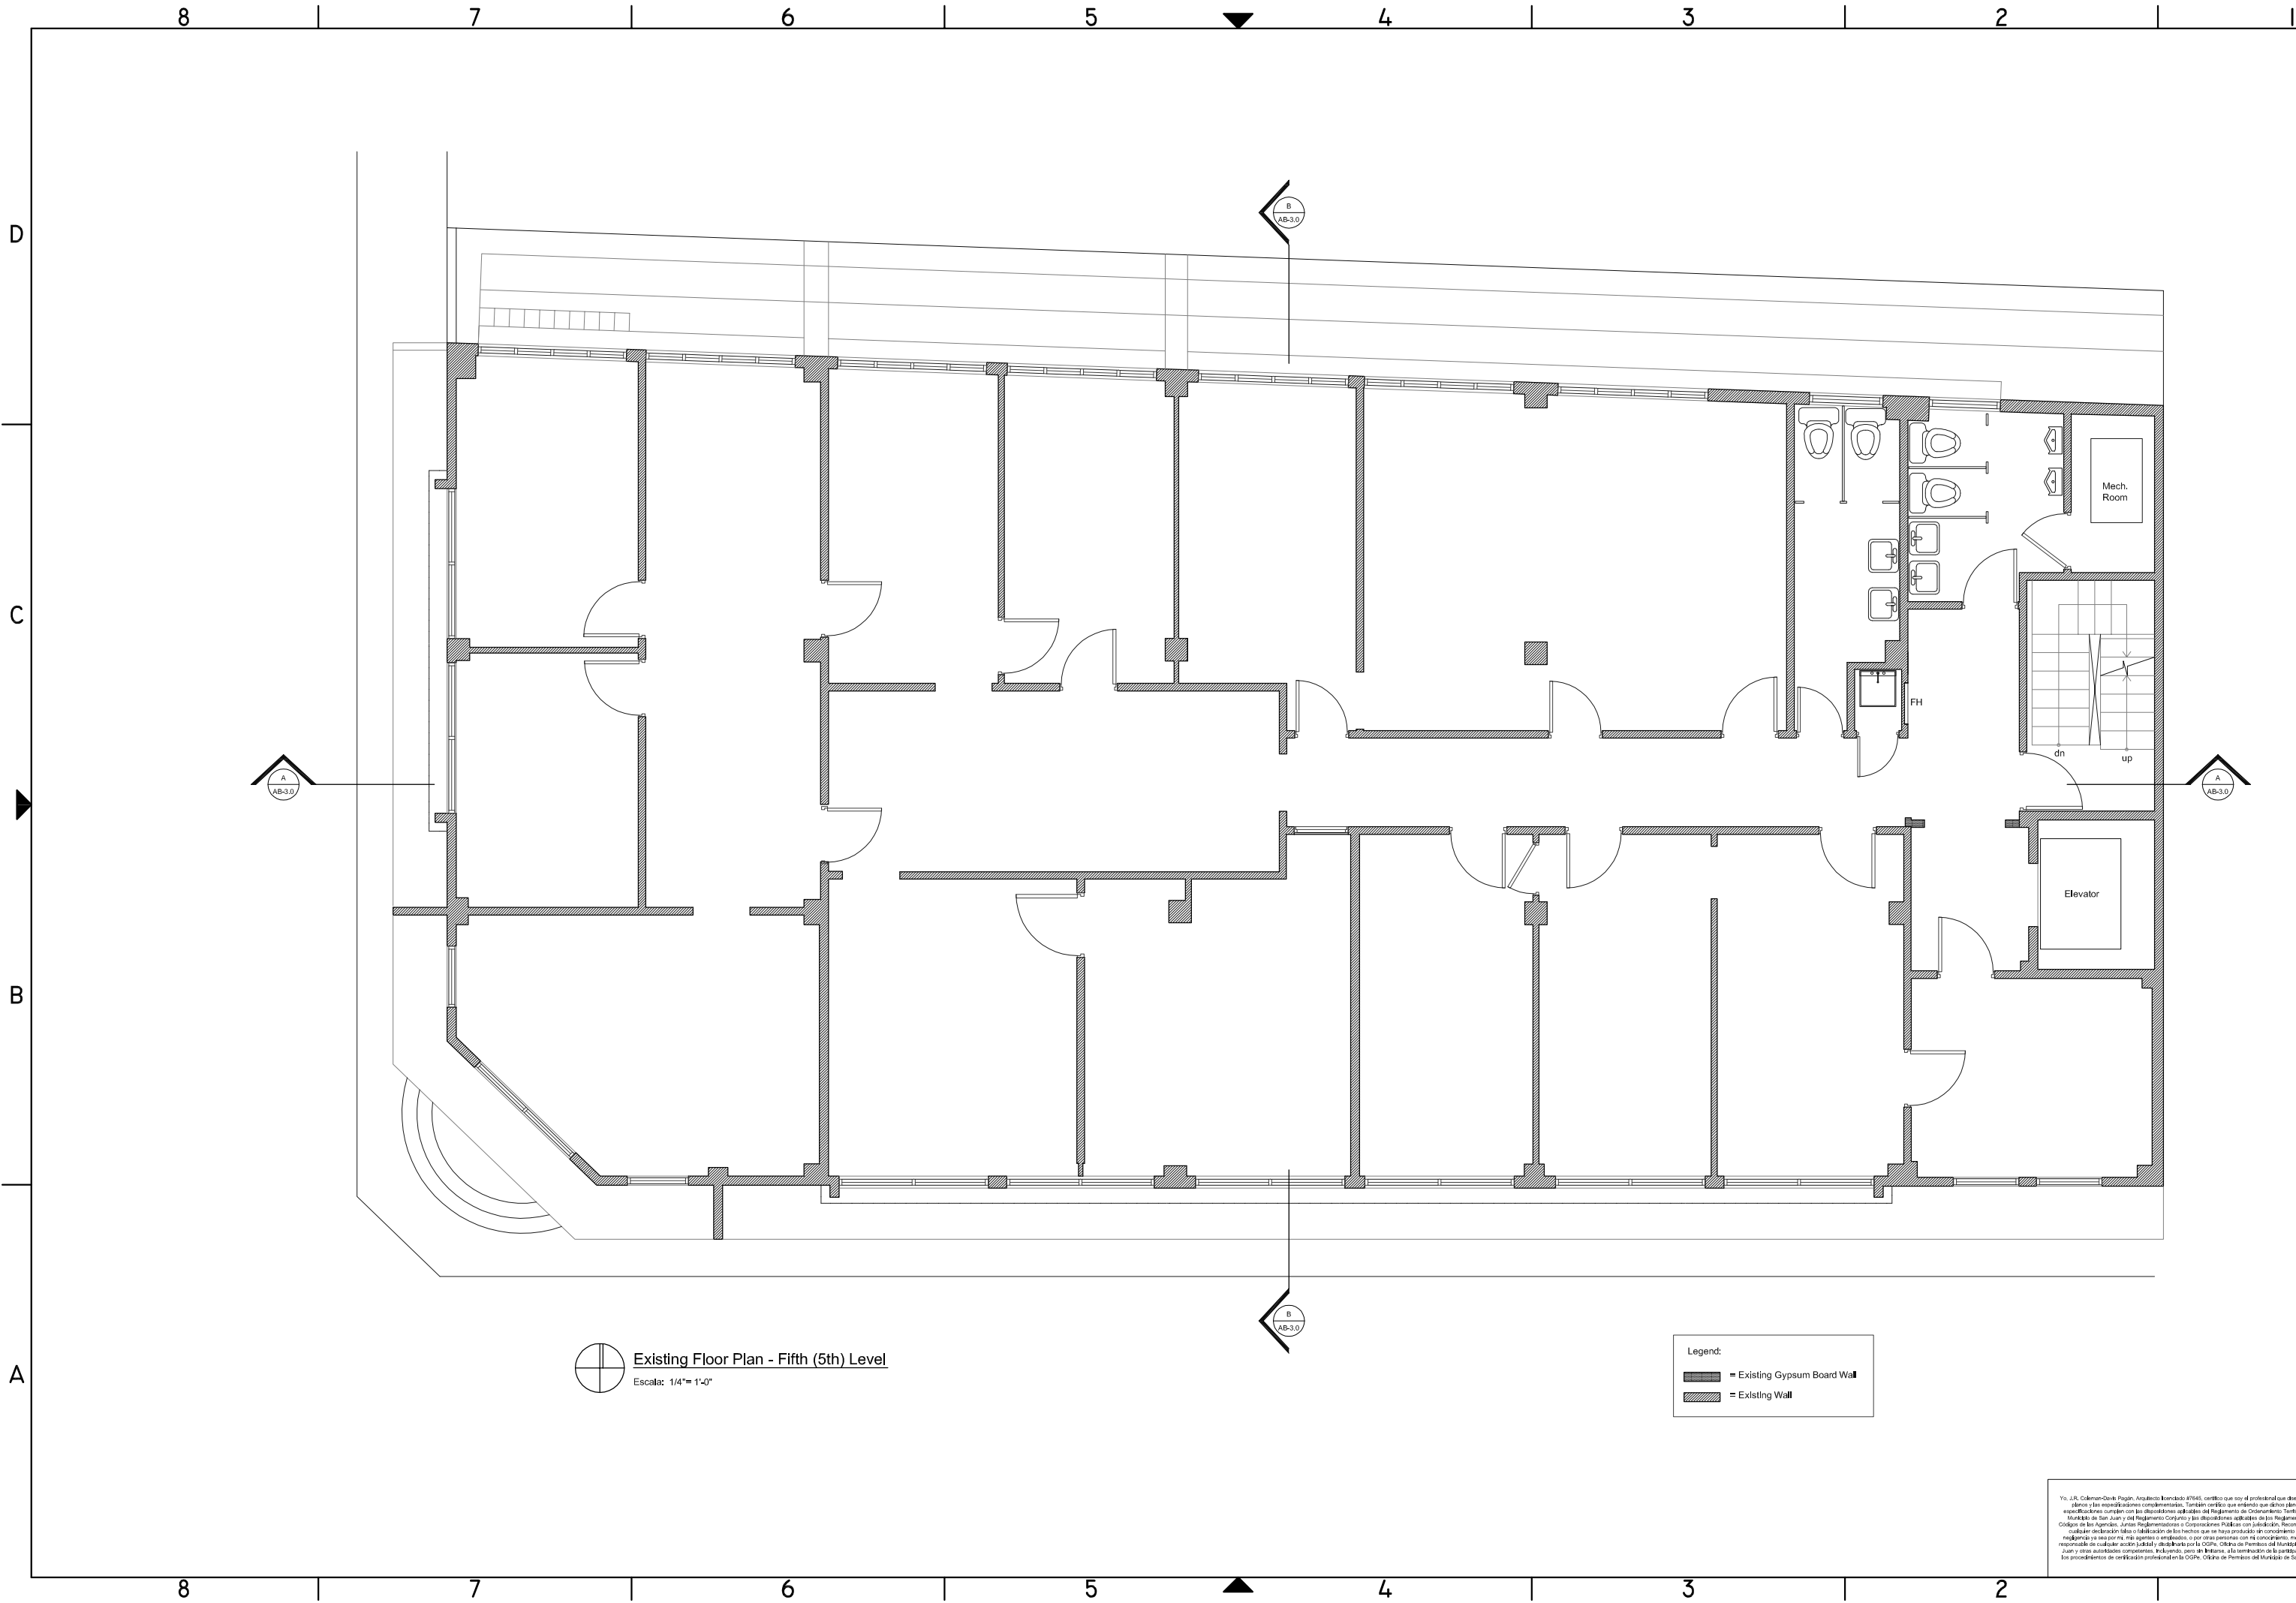

Hoja Número:

AB-1.4
Existing Floor Plan
5th level

Proyecto:
**Rehabilitación
Tetuán 201**
Calle Tetuán 201 esq. Calle Del Cristo San Juan, P.R.


COLEMAN DAVIS PAGAN
ARCHITECTS


PO Box 9023912 San Juan PR 00902-3912 / 63 Santa Cecilia San Juan PR 00911-1714
Tel. 787-728-6660 / 6661 / 787-640-5093 Fax 787-728-6615

Este dibujo es parte de un conjunto, son propiedad de Coleman Davis Pagan Arquitectos y sus dibujos no deben ser reproducidos o utilizados como referencia o herramienta de trabajo. La reproducción parcial o total de este dibujo sin el consentimiento del Arquitecto es estrictamente prohibido y debe ser requerido. Verifique dimensiones en sitio, no tome medidas del dibujo.

Según Indica
8/2019
EOR
JRC Davis

Fecha	Número	Revisión	Por

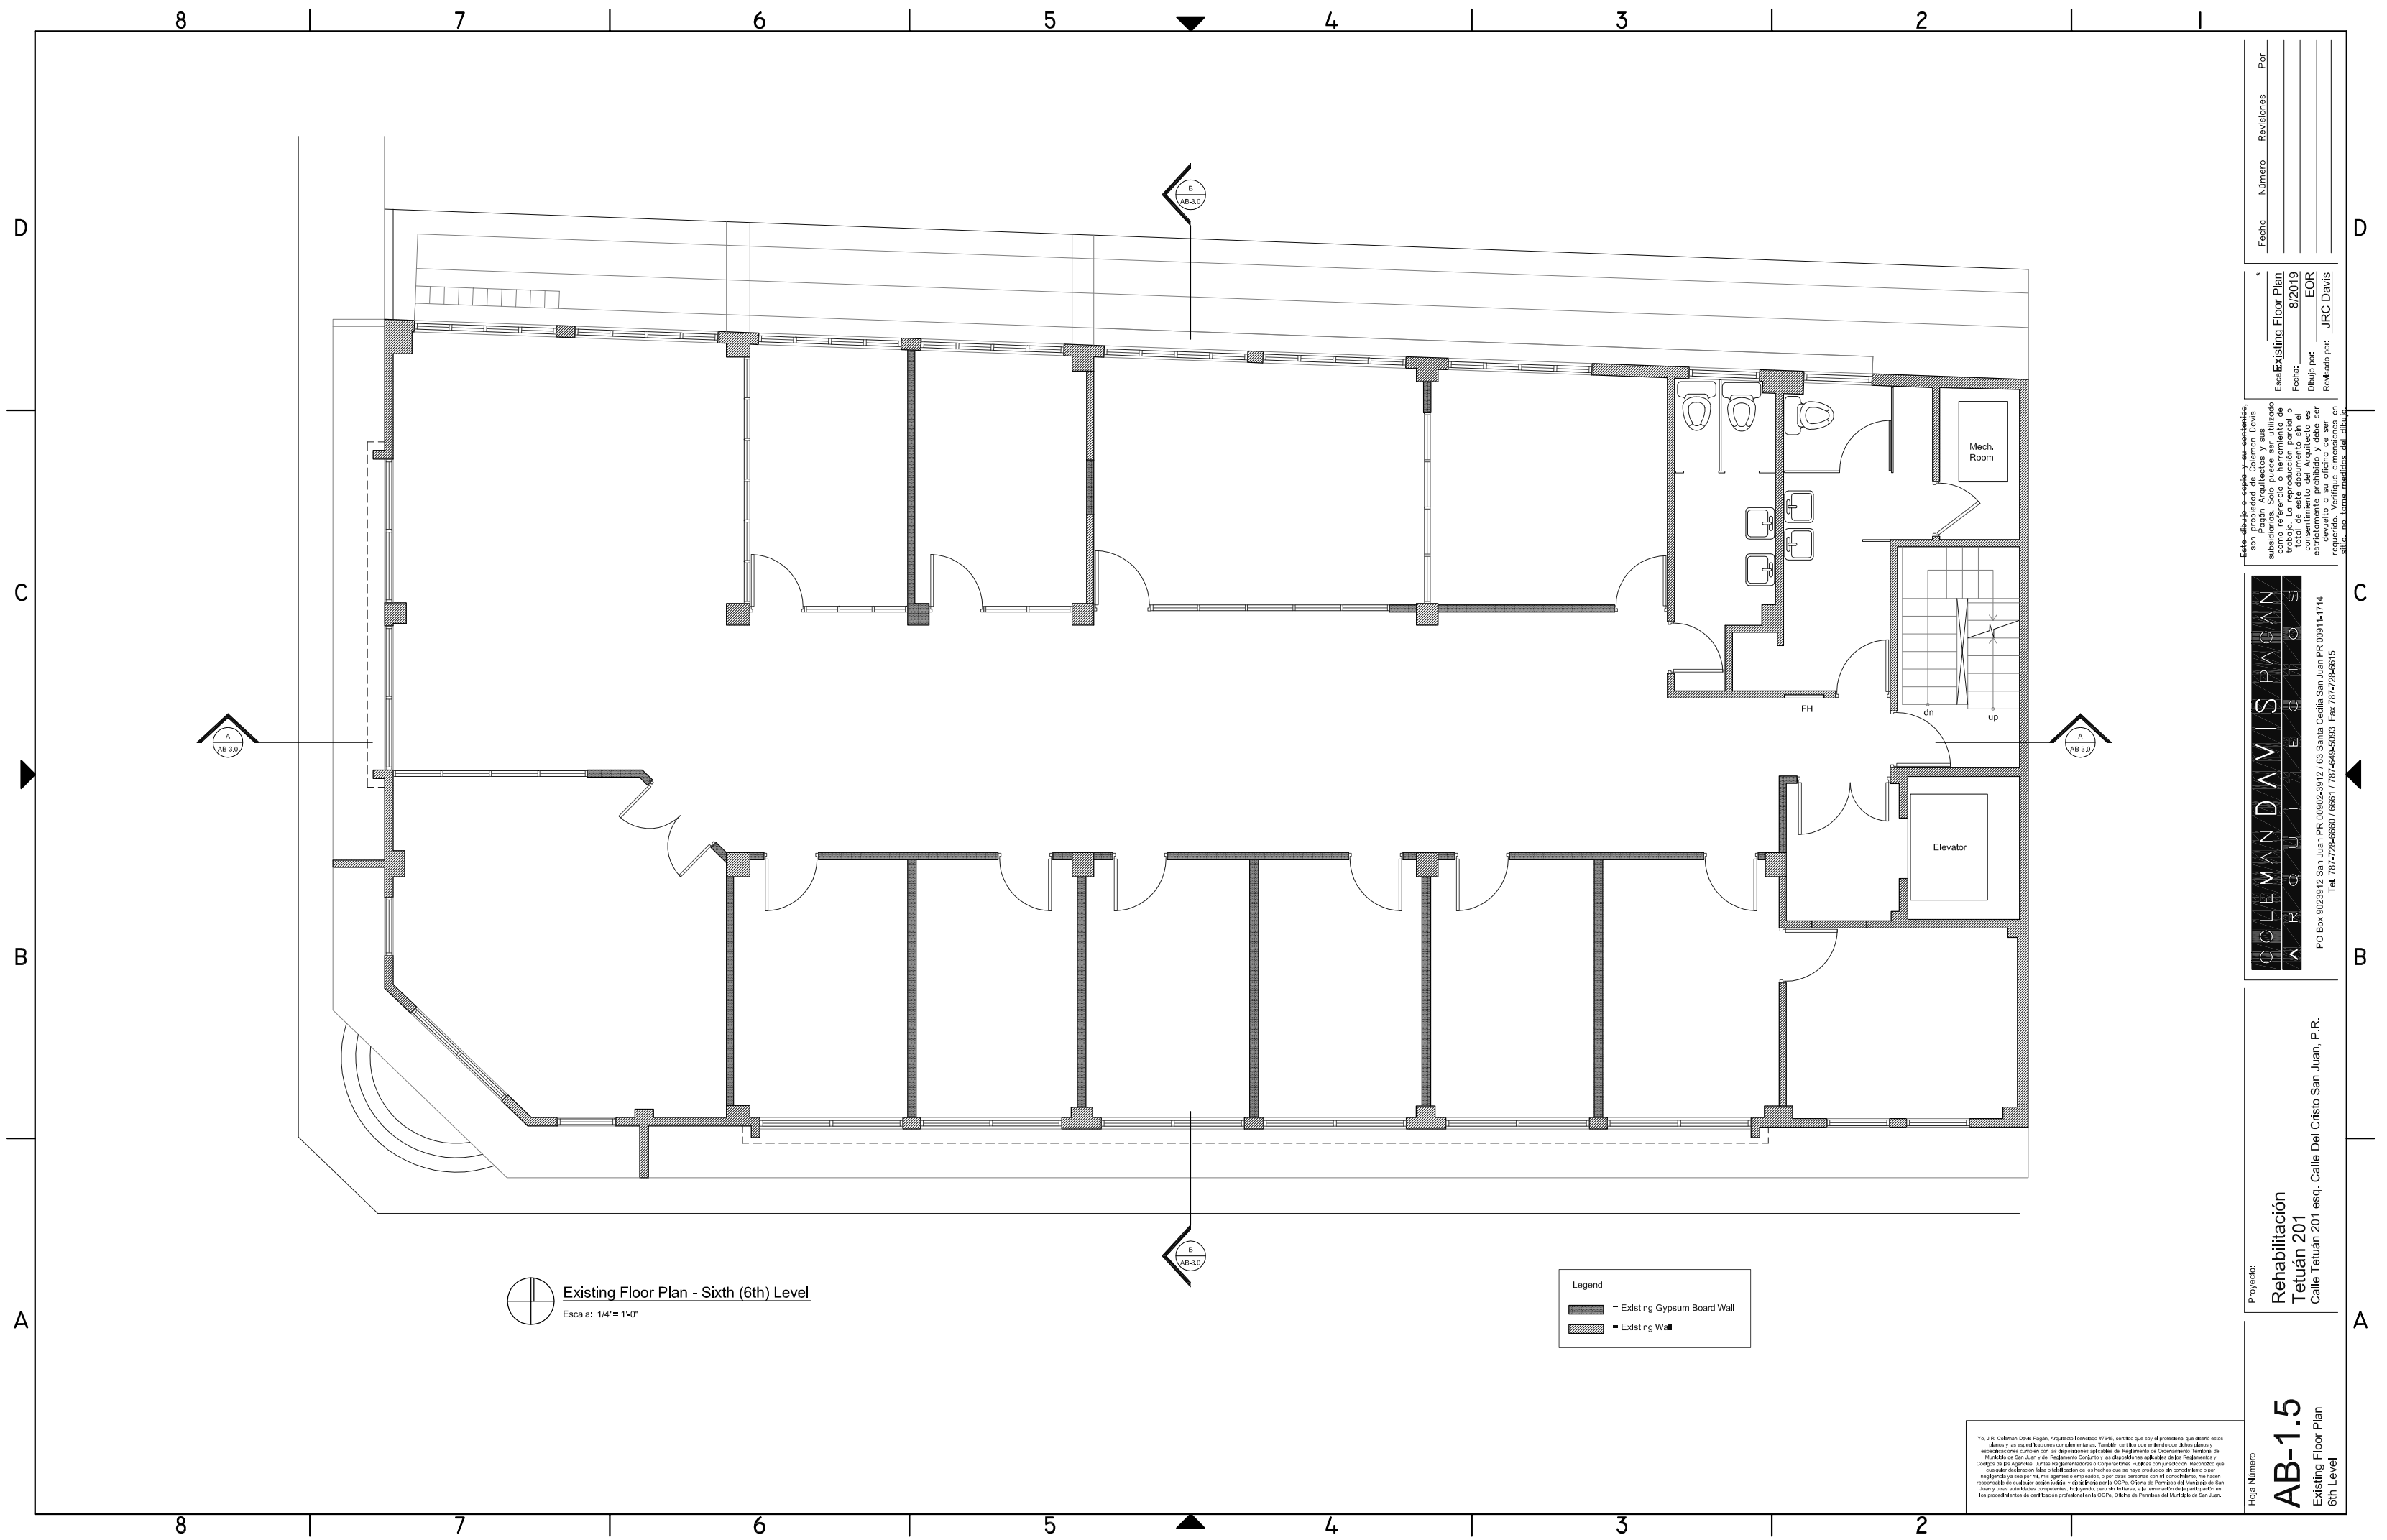

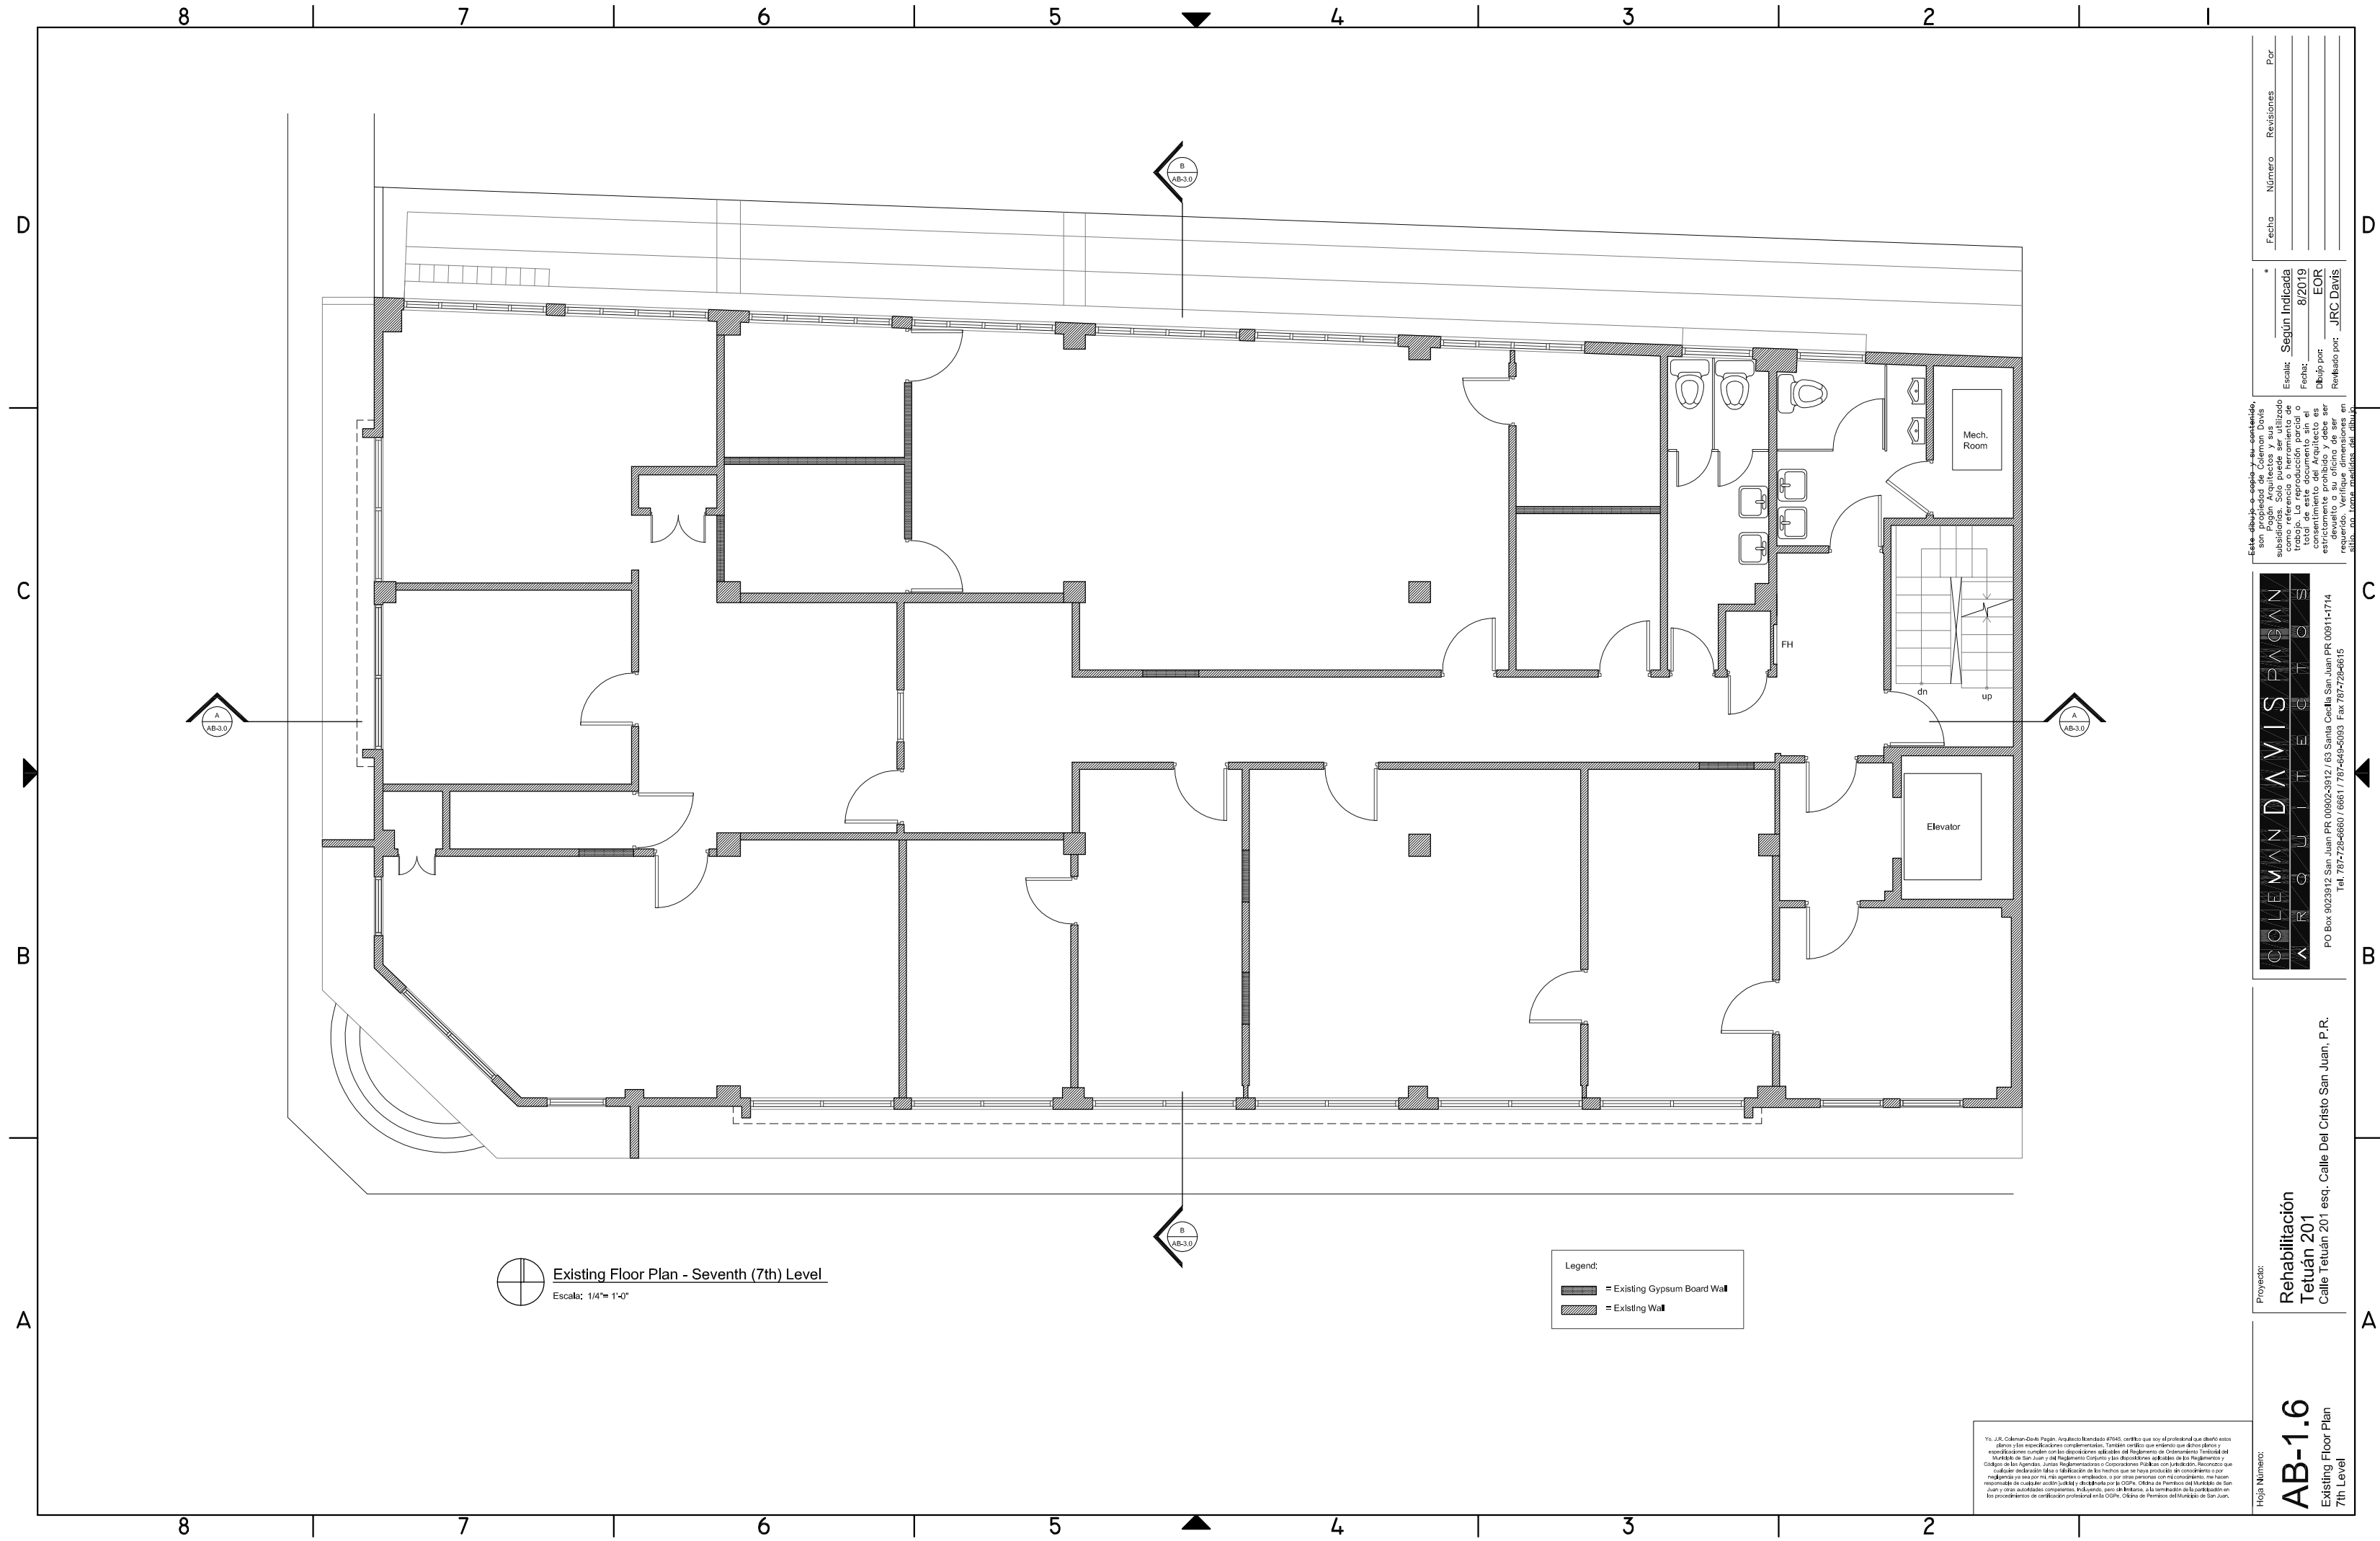

Existing Floor Plan - Seventh (7th) Level
Escala: 1/4"= 1'-0"

- Legend:
- Existing Gypsum Board Wall
 - Existing Wall

Códigos de las Agencias, Juntas Reglamentarias y Corporaciones Públicas con jurisdicción. Reconozco que cualquier declaración falsa o falsificación de los hechos que se haya producido al confeccionar o por negligencia de mis por mí, mis agentes o empleados o por otra persona con mi consentimiento, me hacen responsable de cualquier acción penal y civil derivada por la ODPH, Oficina de Permisos del Municipio de San Juan y otras autoridades competentes. Indemnizo, por de Antemano, a la Comandante de la Inspección de los procedimientos de certificación profesional en la ODPH, Oficina de Permisos del Municipio de San Juan.


Hoja Número:
AB-1.6
Existing Floor Plan
7th Level

Proyecto:
**Rehabilitación
Tetuán 201**
Calle Tetuán 201 esq. Calle Del Cristo San Juan, P.R.

COLEMAN DAVIS PAGAN
ARQUITECTO
PO Box 9023912 San Juan PR 00902-3912 / 63 Santa Cecilia San Juan PR 00911-1714
Tel. 787-726-4660 / 6661 / 787-443-5093 Fax 787-726-4615

*
Según Indicada
Escala: 8/2019
Fecha:
Dibujó por: EOR
Revisado por: JRC Davis

Fecha	Número	Revisión	Por

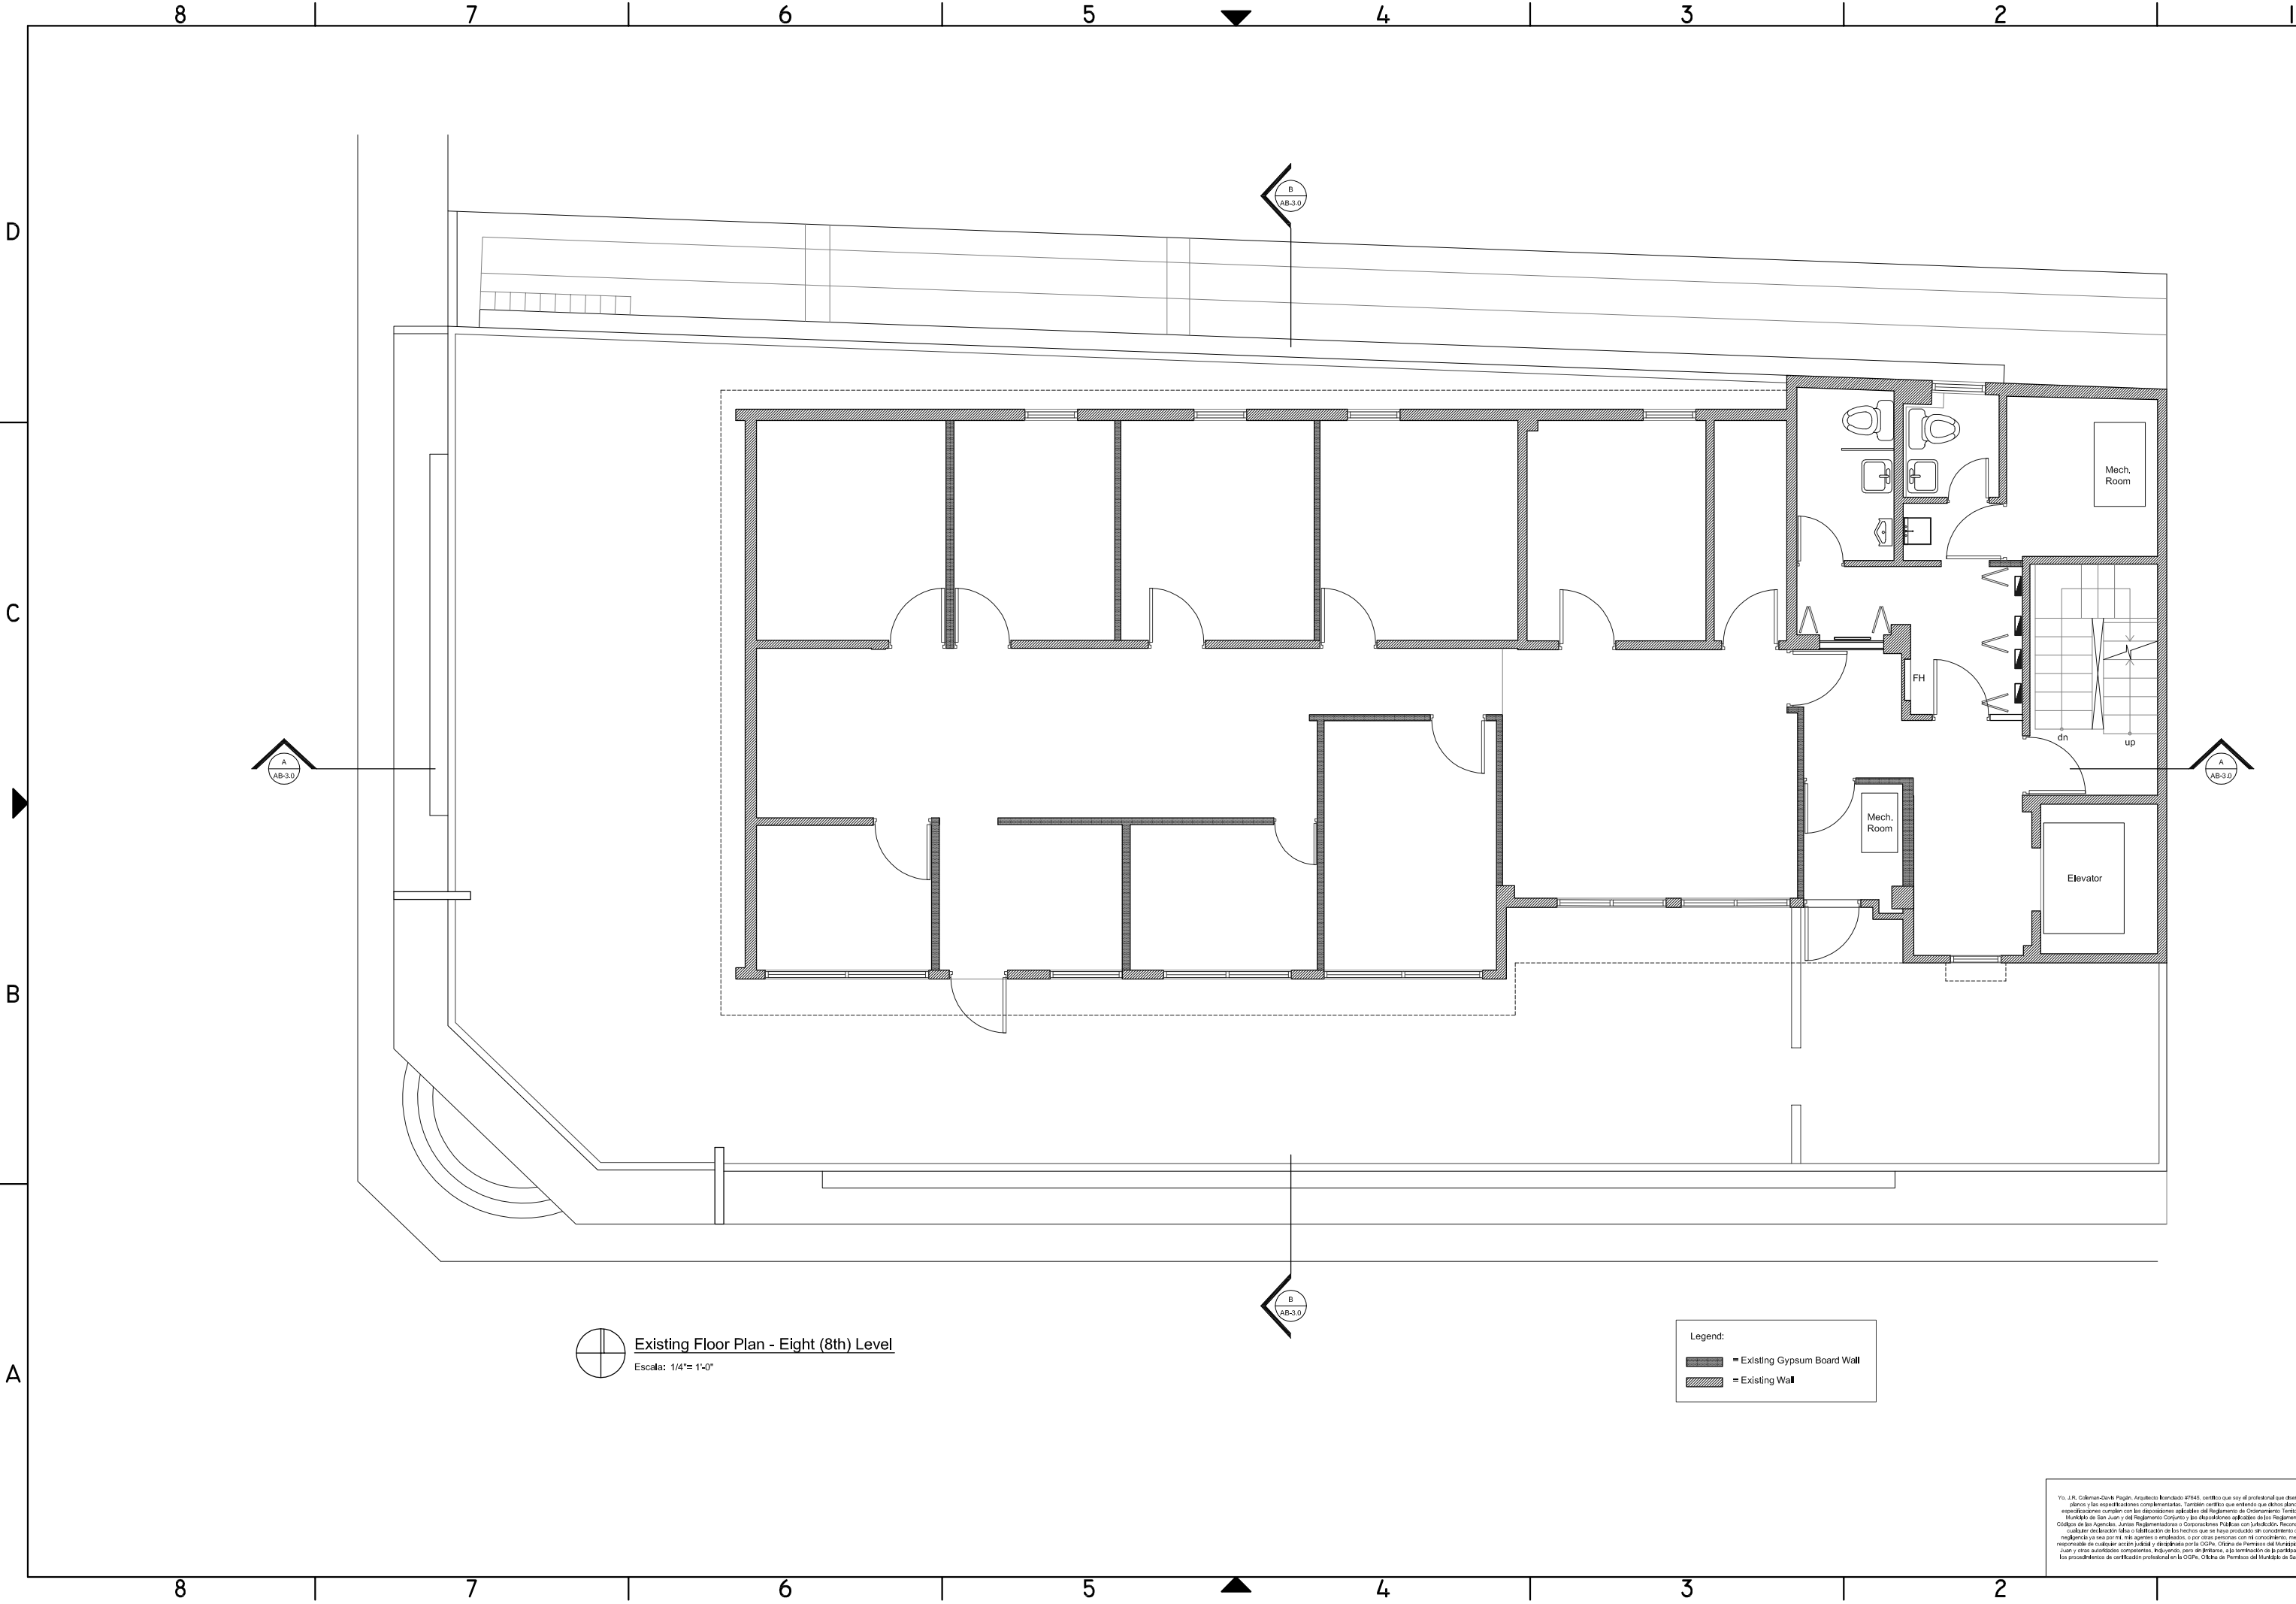

Existing Floor Plan - Eight (8th) Level
Escala: 1/4"= 1'-0"

Legend:
Existing Gypsum Board Wall
Existing Wall

Yo, J.R. Coleman-Davis Pagán, Arquitecto Registrado #7745, certifico que soy el profesional que diseñó estos planos y las especificaciones correspondientes. También certifico que entiendo que dichos planos y especificaciones cumplen con las disposiciones aplicables del Reglamento de Ordenamiento Territorial del Municipio de San Juan y del Reglamento Construcción y las disposiciones aplicables de los Reglamentos y Códigos de las Agencias, Juntas Reglamentatorias o Corporaciones Públicas con jurisdicción. Reconozco que cualquier desviación de las especificaciones de los planos que se han producido de consentimiento o por negligencia ya sea por mí, mis agentes o empleados, o por otras personas con mi consentimiento, me hacen responsable de cualquier acción judicial o administrativa por la OCPE, Oficina de Permisos del Municipio de San Juan y otras autoridades competentes. Registrado por el BPPR-PR. La certificación de la conformidad en los procedimientos de certificación profesional en la OCPE, Oficina de Permisos, del Municipio de San Juan.

Hoja Número:
AB-1.7
Existing Floor Plan
8th Level


Proyecto:
**Rehabilitación
Tetuan 201**
Calle Tetuan 201 esq. Calle Del Cristo San Juan, P.R.

COLEMAN DAVIS PAGAN
ARCHITECTS
PO Box 9023912 San Juan PR 00902-3912 / 63 Santa Cecilia San Juan PR 00811-1714
Tel. 787-728-6660 / 6661 / 787-659-5093 Fax 787-728-6615

Este dibujo o copia de su contenido, son Págs. Arquitectos y sus subordinados. Solo puede ser utilizado para el proyecto específico al que se refiere. La reproducción parcial o total de este documento sin el consentimiento escrito del autor, estrictamente prohibido y debe ser considerado como una infracción de la ley de derechos de autor. El autor no tiene responsabilidad por el uso no autorizado del dibujo.

*
Escala: **Segun indicada**
Fecha: **8/2019**
Dibujo por: **EOR**
Revisado por: **JRC Davis**

Fecha	Número	Revisiones	Por

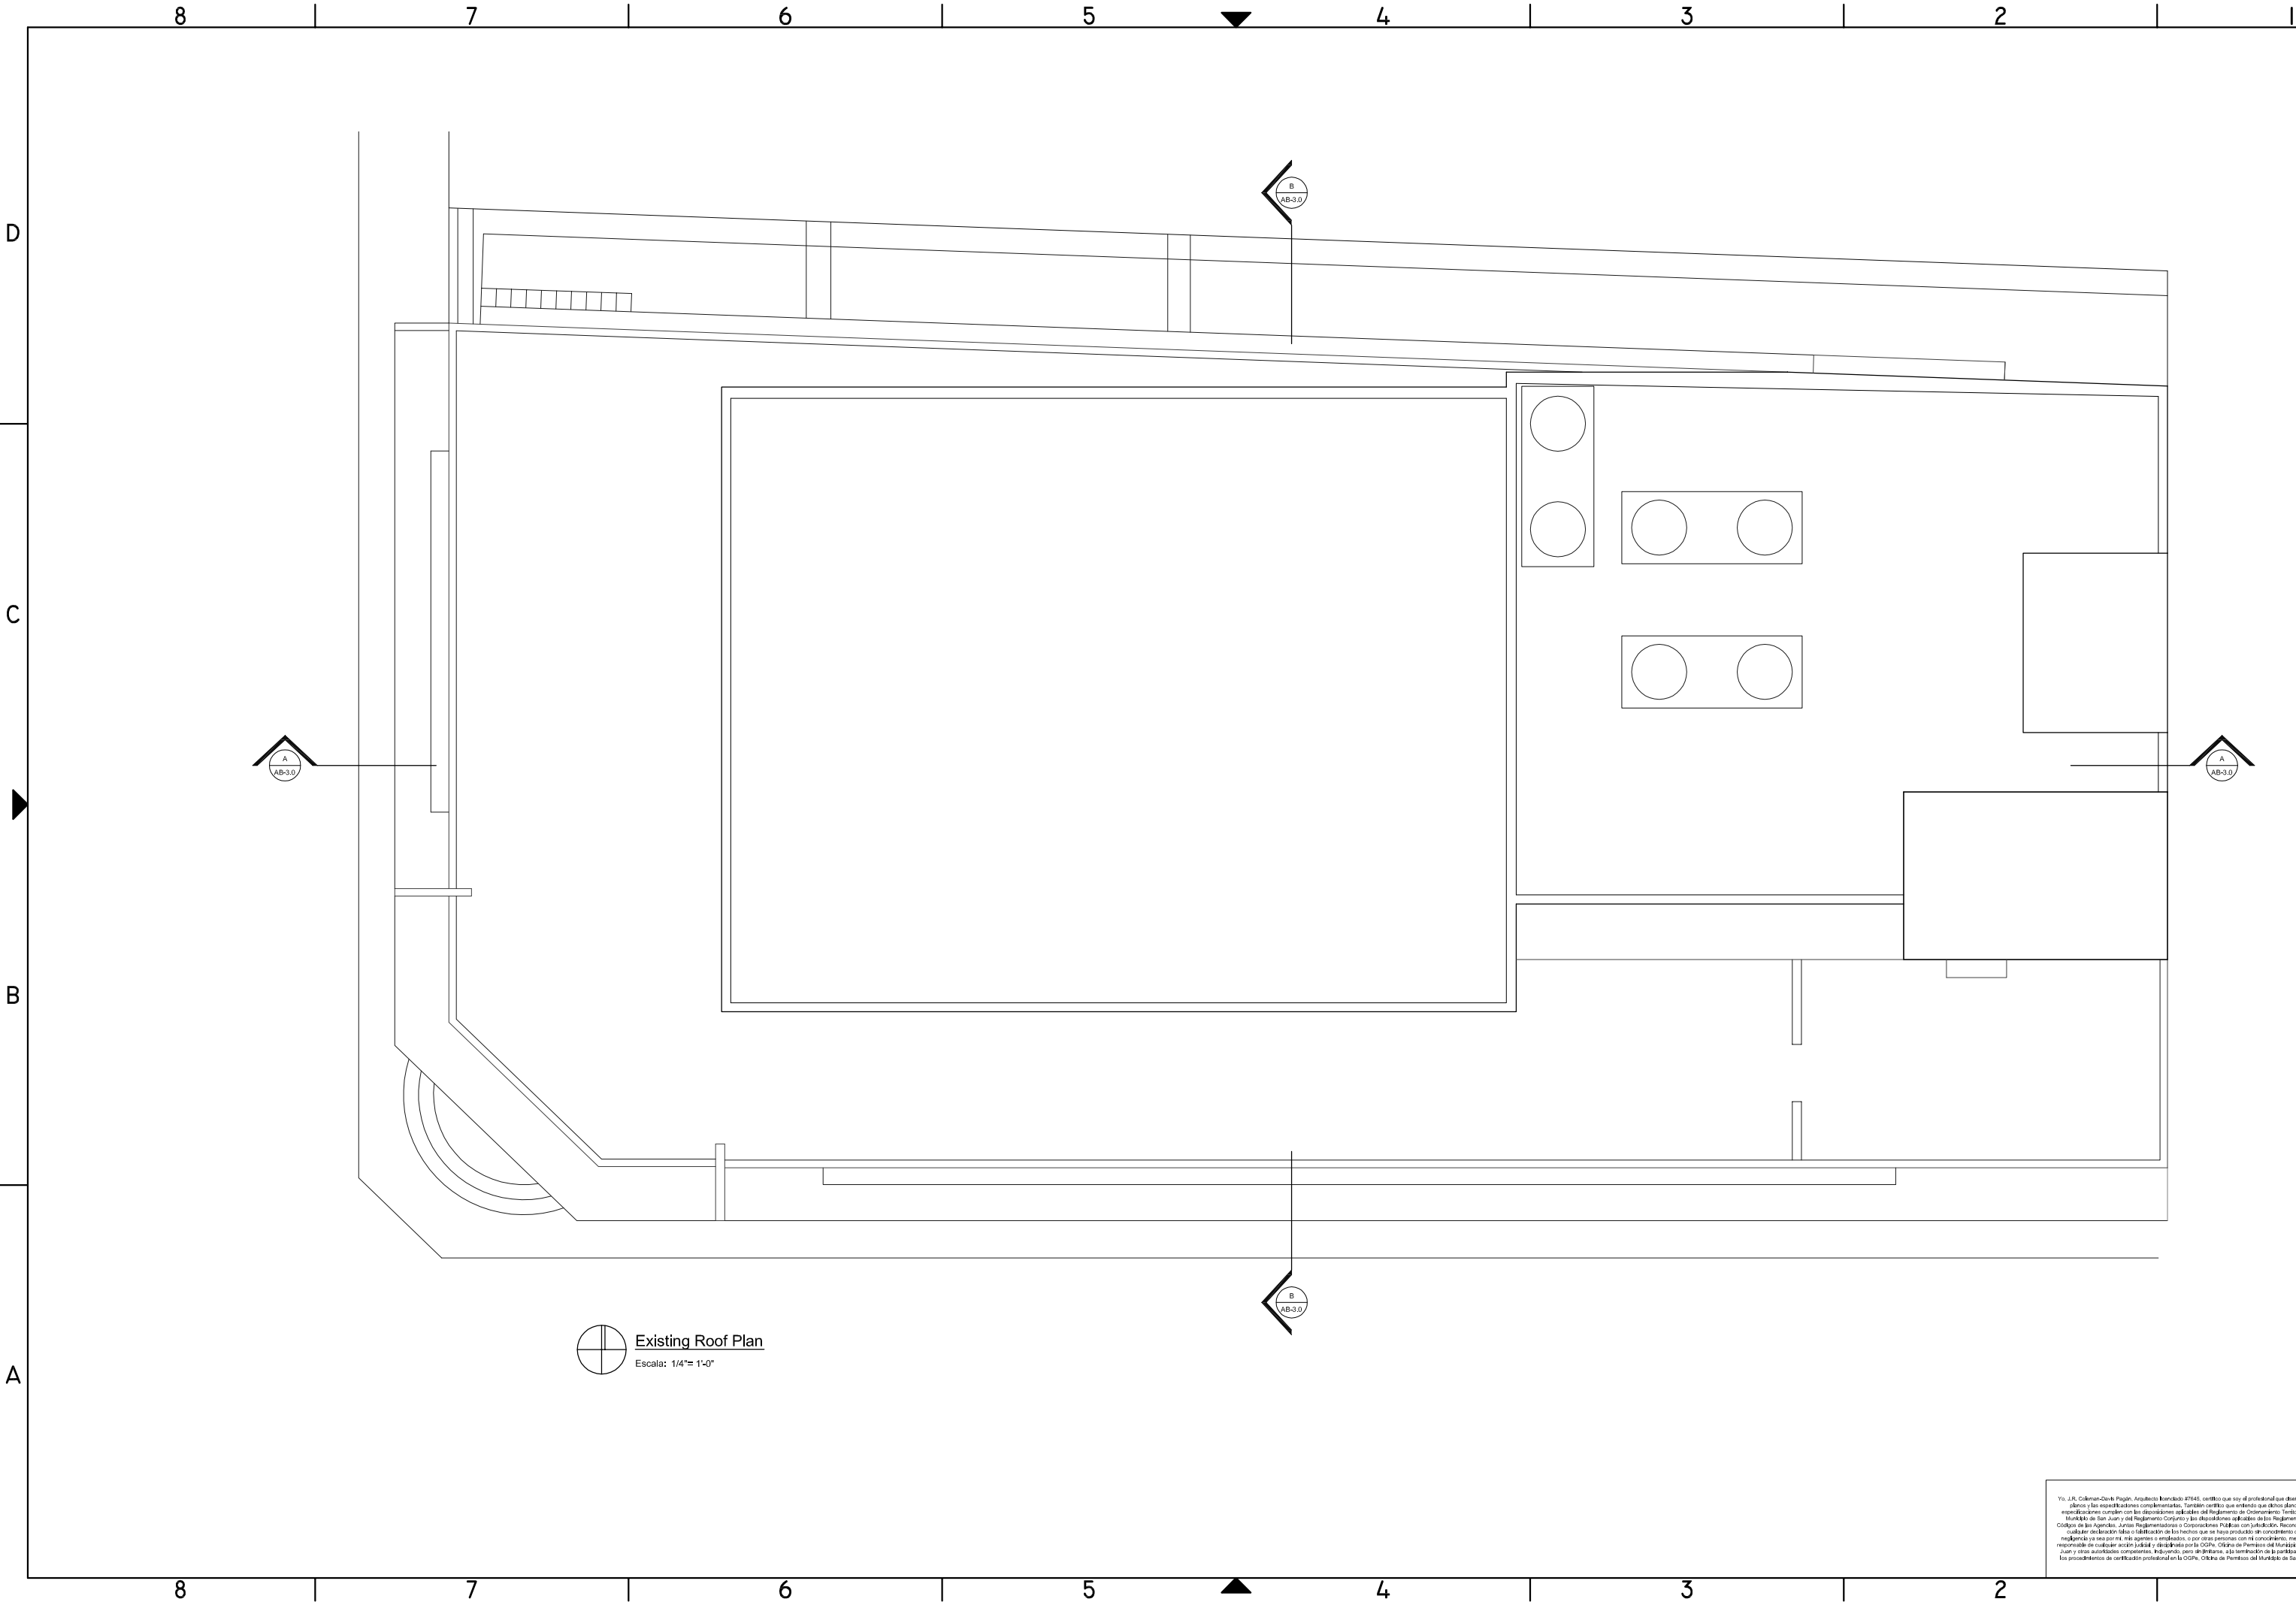


Hoja Número:

AB-1.8
Existing Roof Plan

Proyecto:

**Rehabilitación
Tetuan 201**
Calle Tetuan 201 esq. Calle Del Cristo San Juan, P.R.

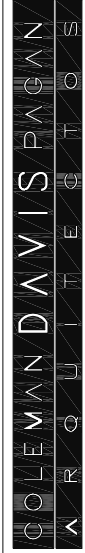



PO Box 9023912 San Juan PR 00902-3912 / 63 Santa Cecilia San Juan PR 00811-1714
Tel. 787-728-6660 / 6661 / 787-659-5093 Fax 787-728-6615

Este dibujo o copia de su contenido, son Pagan Arquitectos y sus subsidiarios. Solo puede ser utilizado para el proyecto en el que fue creado. La reproducción parcial o total de este documento sin el consentimiento escrito de Pagan Arquitectos estrictamente prohibido y debe ser resguardado por el firmante en todo momento. Este dibujo o copia de su contenido, no tiene validez legal.

*
Escala: **Segun indicada**
Fecha: **8/2019**
Dibujo por: **JRC**
Revisado por: **JRC Davis**

Fecha Número Revisiones Por

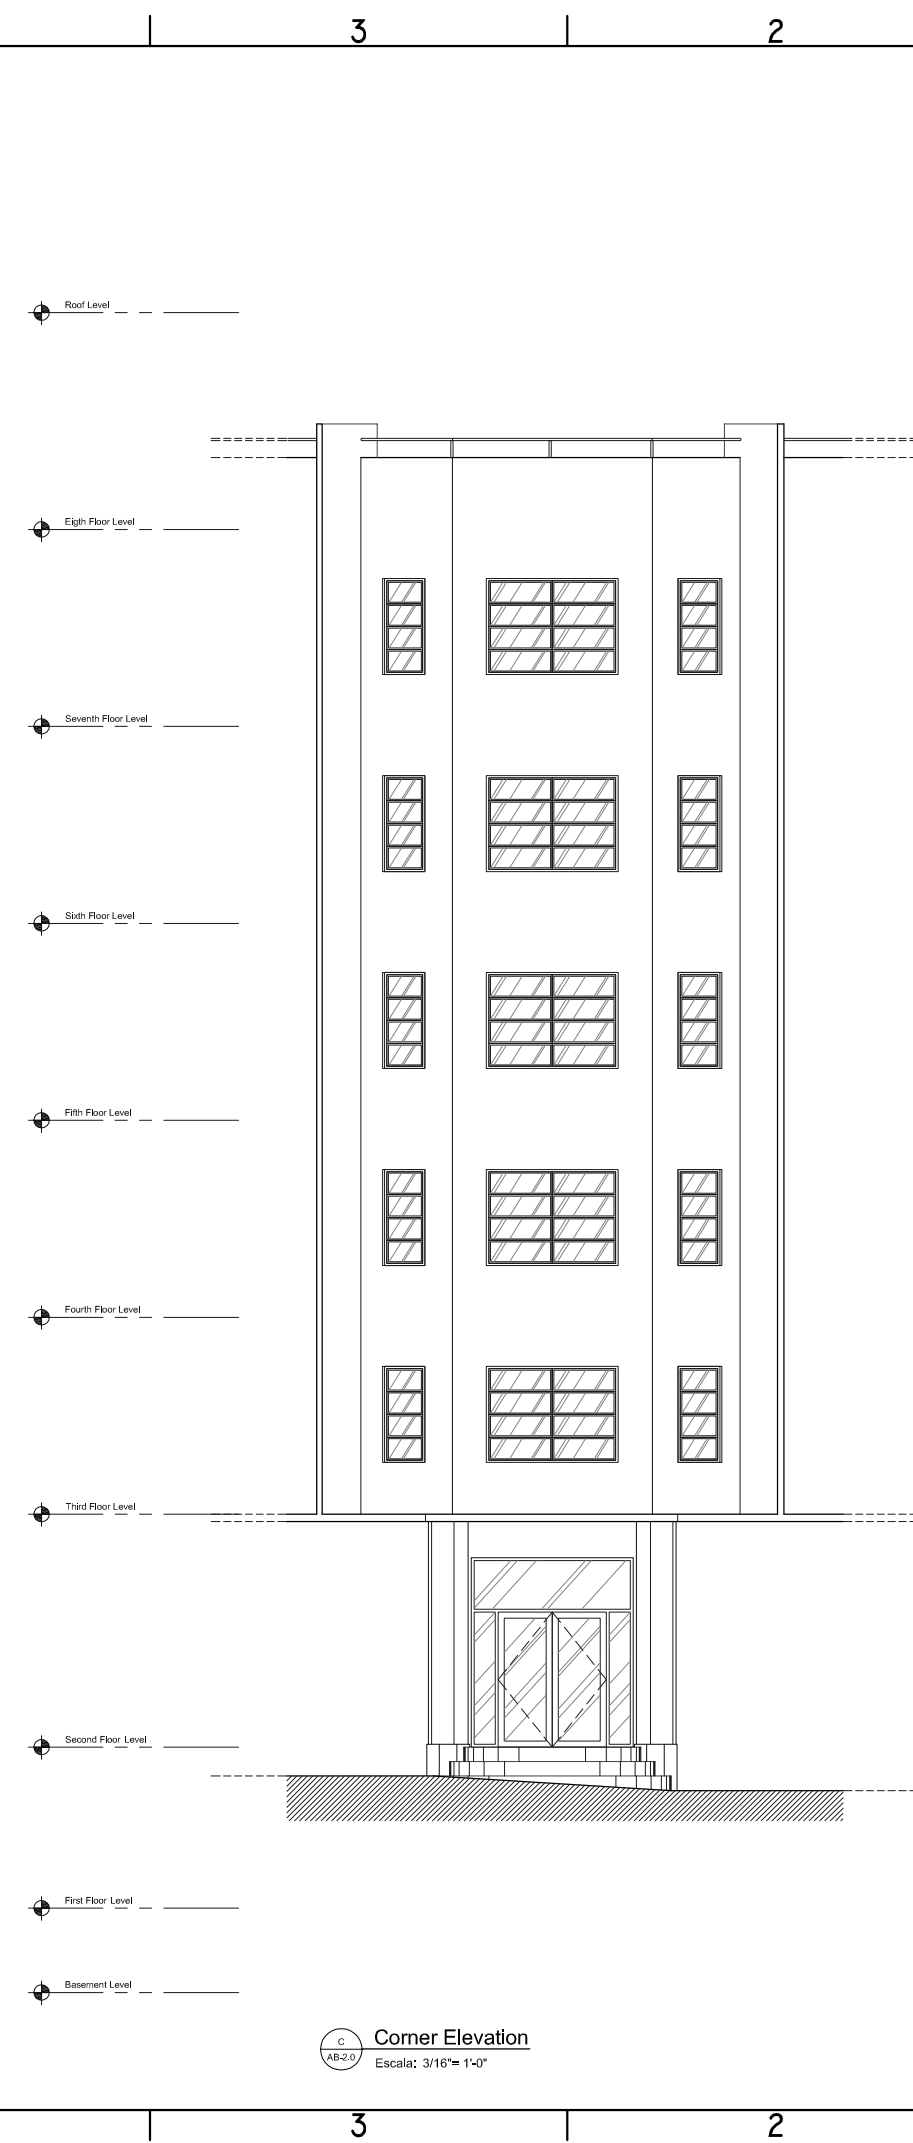

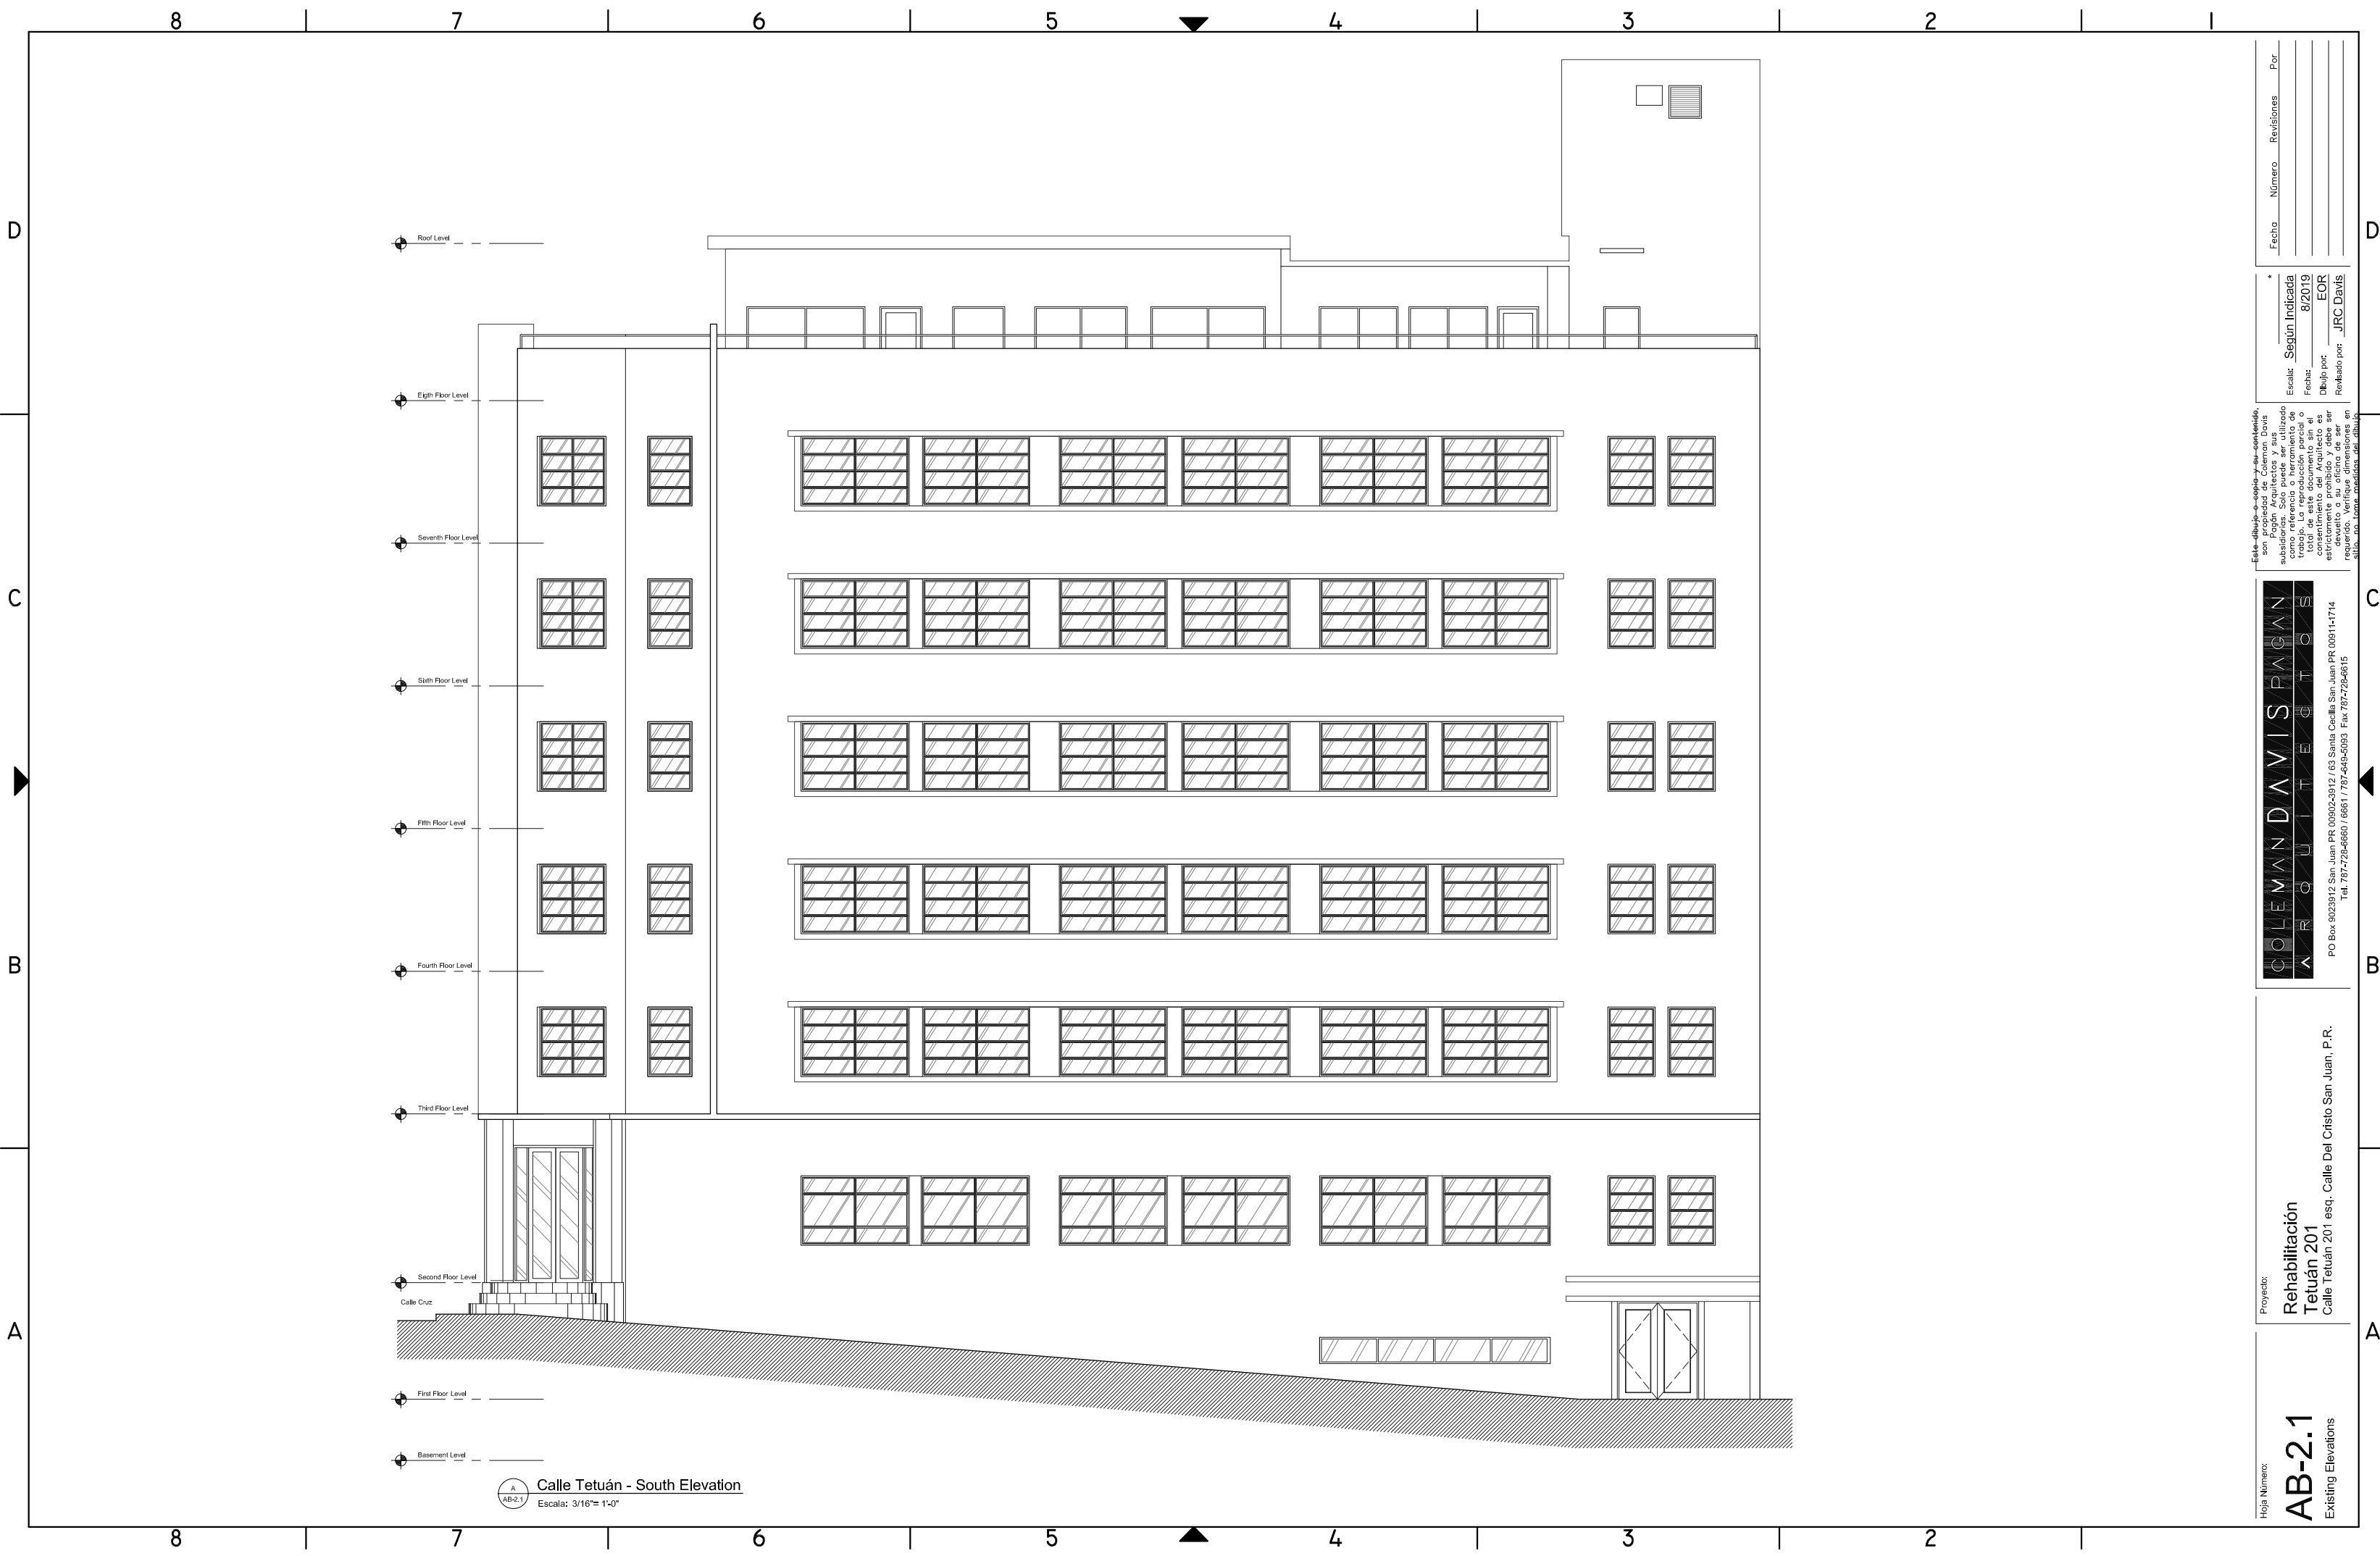

Fecha	Número	Revisiones	Por

*
Escala: Según Indicada
Fecha: 8/2019
Diseño por: EOR
Revisado por: JRC Davis


COLEMAN DAVIS PAGAN
ARCHITECTS

PO Box 9023912 San Juan PR 00902-3912 / 63 Santa Cecilia San Juan PR 00911-1714

Proyecto:
**Rehabilitación
Tetuán 201**
Calle Tetuán 201 esq. Calle Del Cristo San Juan, P.R.

Hoja Número:
AB-2.1
Existing Elevations



Hoja Número:

AB-2.2

Existing Elevations

Proyecto:

**Rehabilitación
Tetuan 201**
Calle Tetuan 201 esq. Calle Del Cristo San Juan, P.R.



PO Box 9023912 San Juan PR 00902-3912 / 63 Santa Cecilia San Juan PR 00811-1714

Tel. 787-728-6660 / 6661 / 787-649-5093 Fax 787-728-6615

Este dibujo es propiedad de la firma de los autores y no debe ser reproducido, copiado, o usado sin su consentimiento. Son Propiedad Arquitectos y sus subsidiarios. Solo puede ser utilizado para el proyecto para el cual fue creado. La reproducción parcial o total de este documento sin el consentimiento escrito de los autores es estrictamente prohibida y debe ser reportada a la firma de los autores en su caso.

*
Escala: Segun Indica
Fecha: 8/2019
Dibujado por: EOR
Revisado por: JRC Davis

Fecha Número Revisiones Por

